

完成図

広島県土木建築局営繕課

調査	設備工事担当者	G	L	課員	調査	設備工事担当者	G	L	課員
①					②				

設計者・設計事務所名
C+A・土井建築設計共同
代表企業 御シーラカンズ アンド アソシエイツ
愛知県名古屋市中区大須3-5-13 HASE-BLDG. 1 6F
一般建築士事務所 愛知県知事登録(1-25)第9152号
一般建築士 第24605号 平野 孝 51

工事名

広島県立広島都智学園中学校・高等学校 (仮称)
新築機械設備工事 (1期工事)

図面内容・縮尺


空調設備 厨房1階ダクト平面図

1/50 (A1)
1/100 (A3)

平成29年

種別

図面番号
M-20

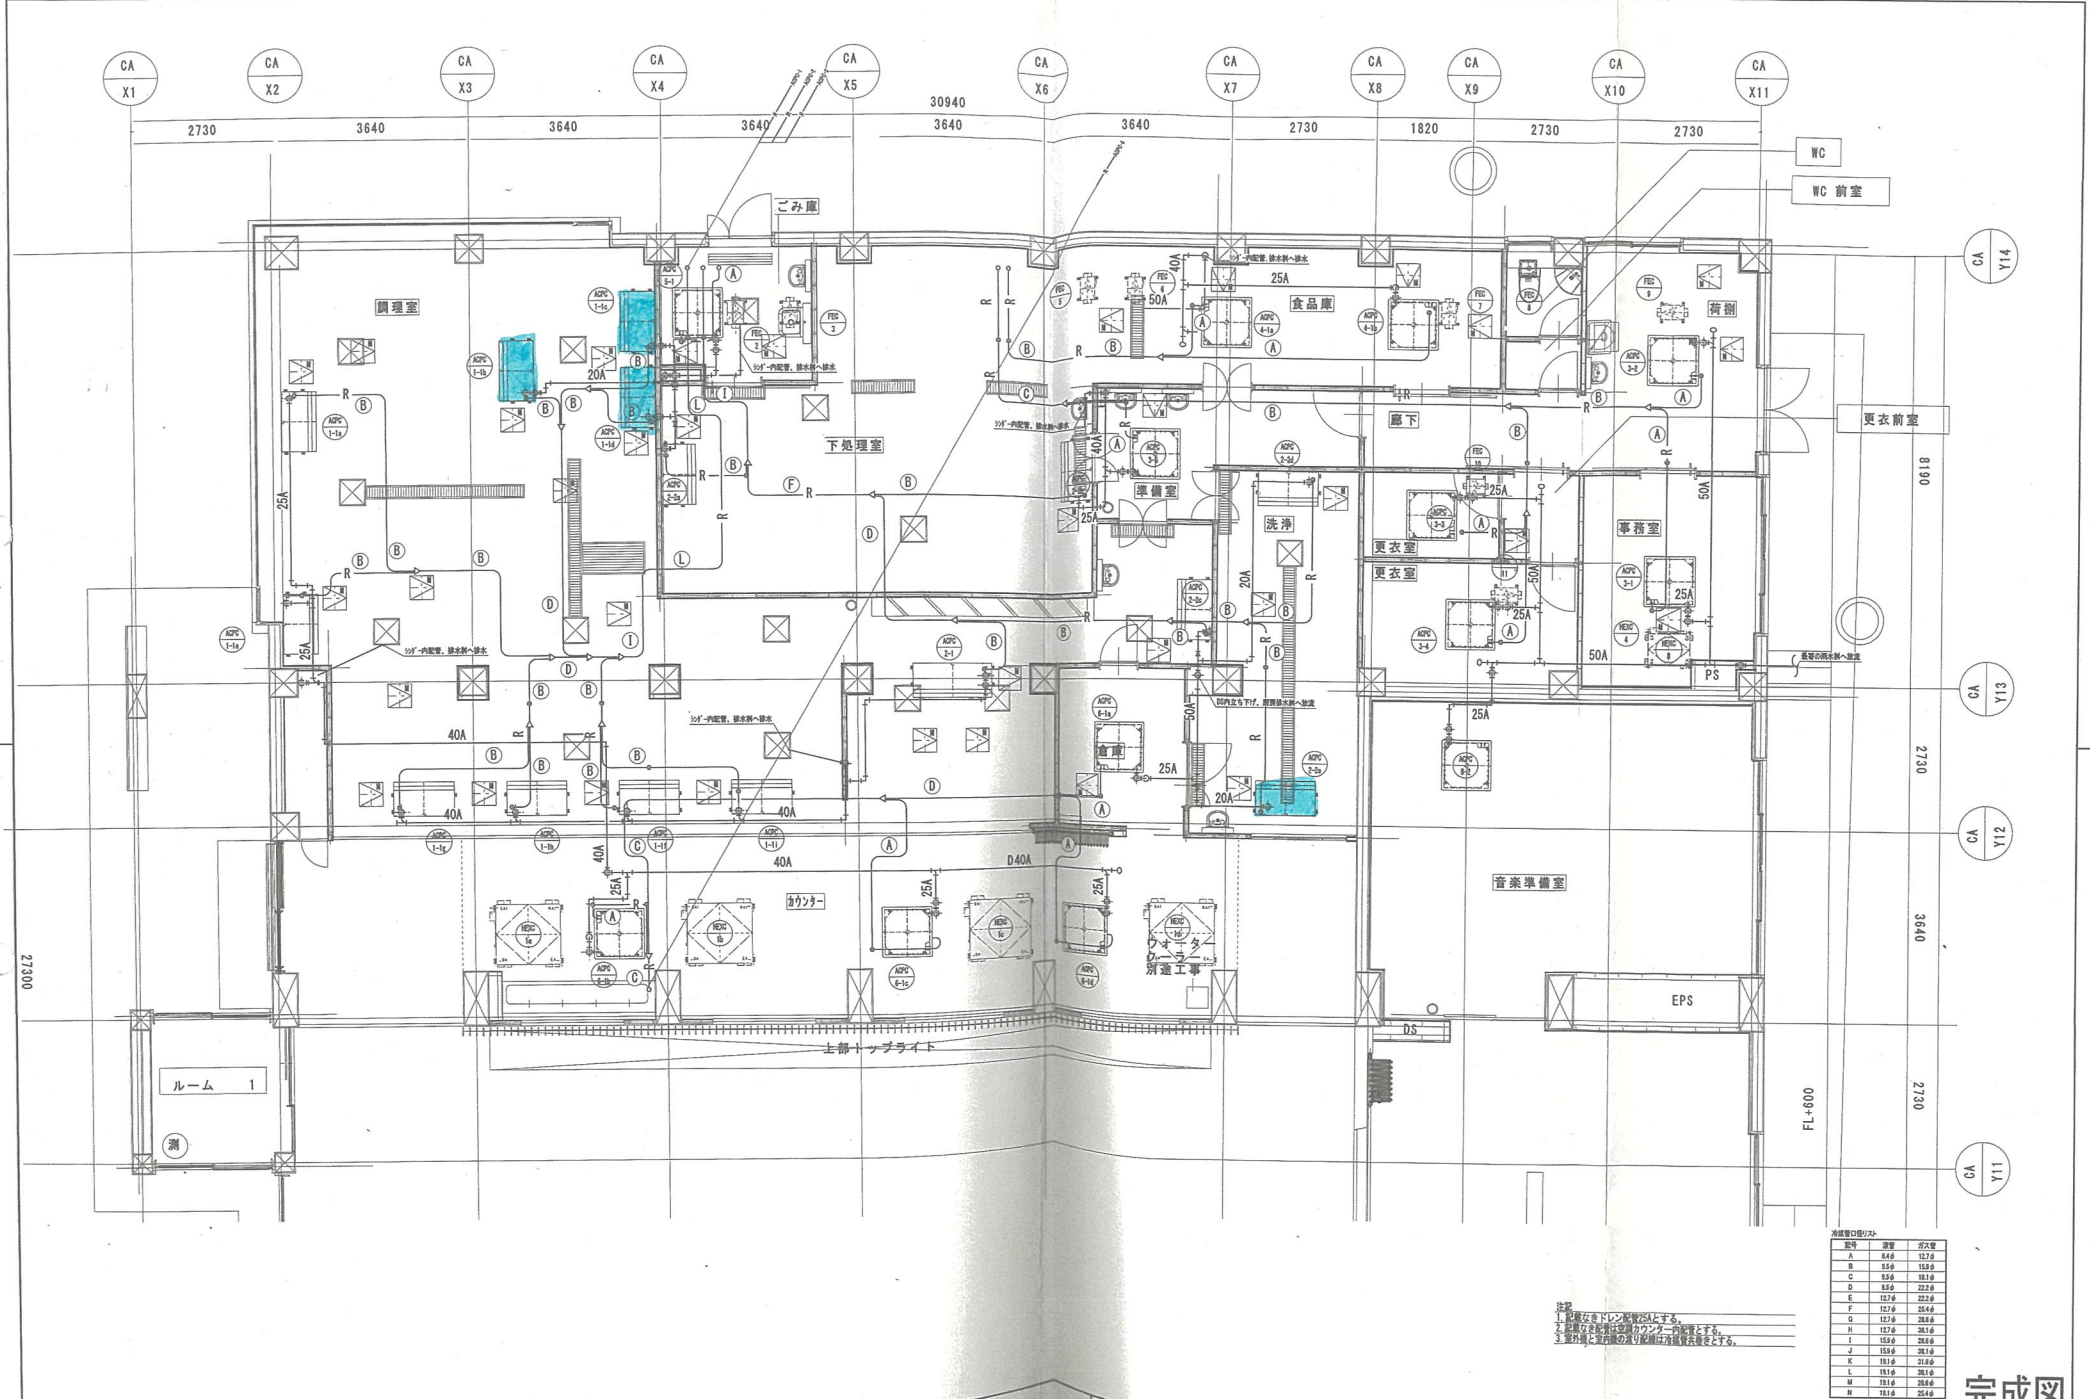


注記

広島県土木建築局営繕課

表①

表②

設計者・設計事務所名

広島県立広島教習学園中学校・高等学校 (仮称)
新築機械設備工事 (1期工事)

図面内容・縮尺
空気調和設備 厨房1階配管平面図
1/50 (A1)
1/100 (A3)

設計
平成29年

種別
図面番号
M-30

完成図