



- 1) 回中記入なき配管配線は図記号表による。
- 2) 取外し再取付の器具は十分な点検、清掃を施し、再取付のこと。

L2	IV60°x3 (63)
P3	IV100°x3 (63)
L2	IV60°x3 (51)
P1	IV50°x3 (51)
P3	IV30°x3 (51)
P10	CVT60°
P10	CV38°-3C

L14	EW-CET100 ^a (FEP φ 80)
P11	CVT60 ^a (FEP φ 80)
P14	EW-CES8-3C (FEP φ 80)
P32	CVT100 ^a
L2	1V60 ^a -J3 (S1)
P3	1V00 ^a -J3 (S1)


№4	12	CH ₃ ·5°-30°
№5	116	EH-CEI60° · EB (FEP φ 65)
	115	EH-CEI100° (FEP φ 80)
№6	14	EH-CEI60° (HE58FEP φ 60)
	13	EH-CEI60° (HE58G70) (HE58FEP φ 80)
	11	EH-CEI60° · EB° (HE58G70) (HE58FEP φ 80)



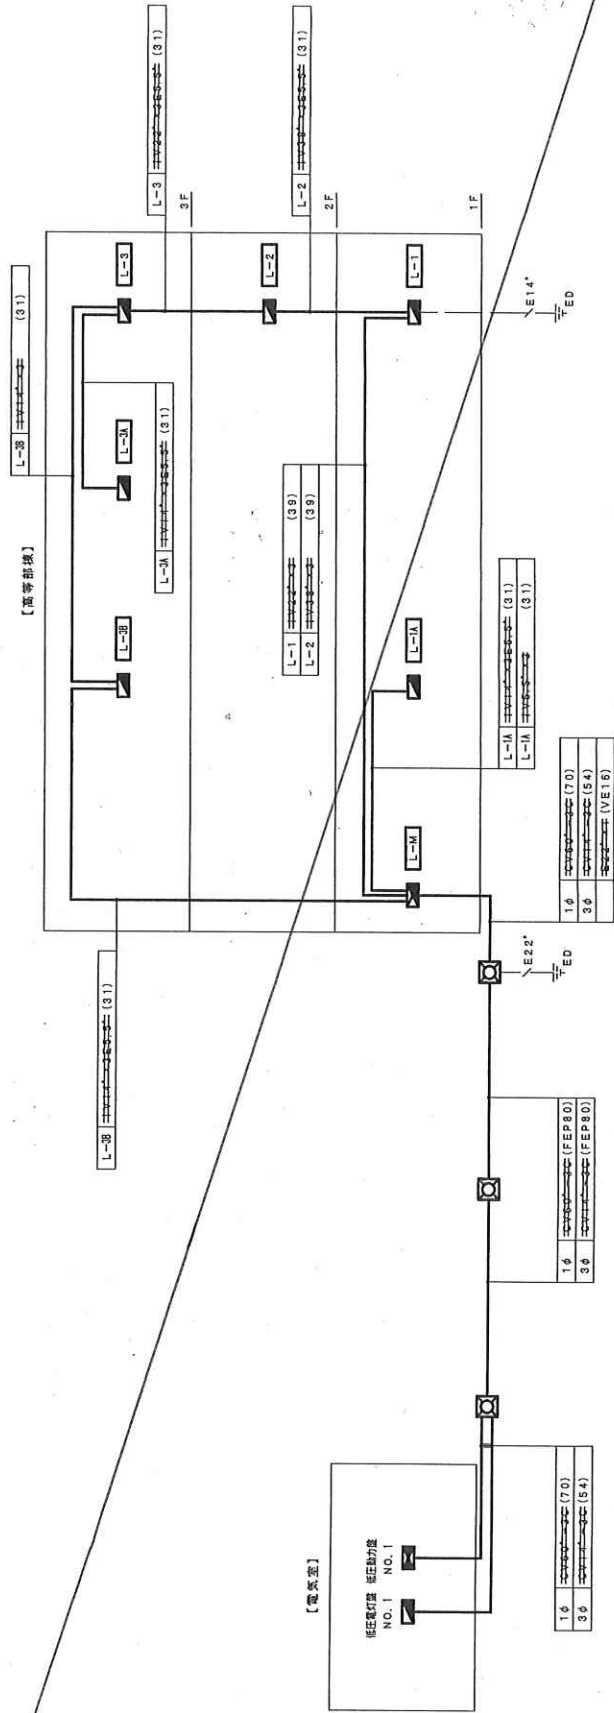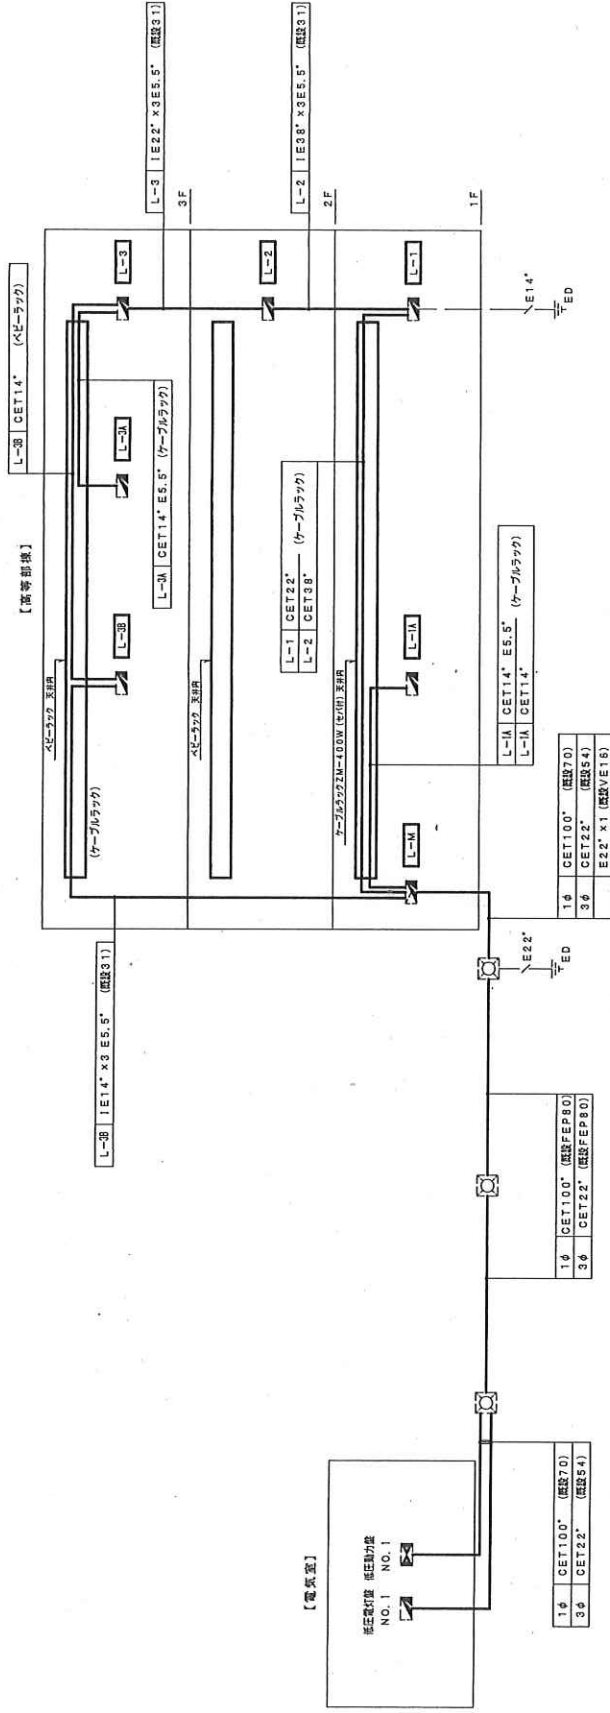

[illegible]


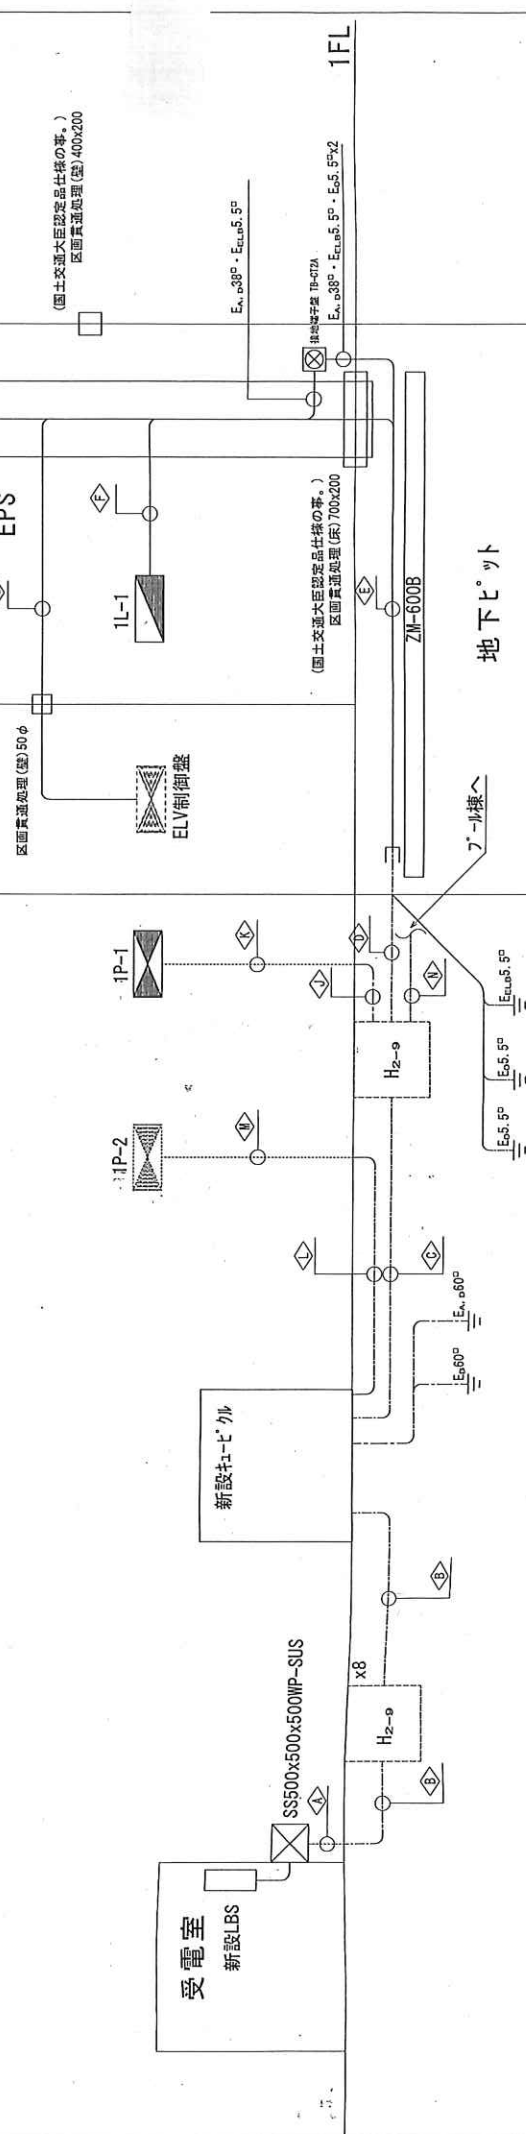

竣工図

- ☒ a : SS500x500x500WP (SUS)
☒ b : SS600x600x400WP (SUS)


- ☒ は、区画区画面とする。
☐ は、外周区画面とする。

16号棟

既存普通教室棟

17号棟

新設校舎棟

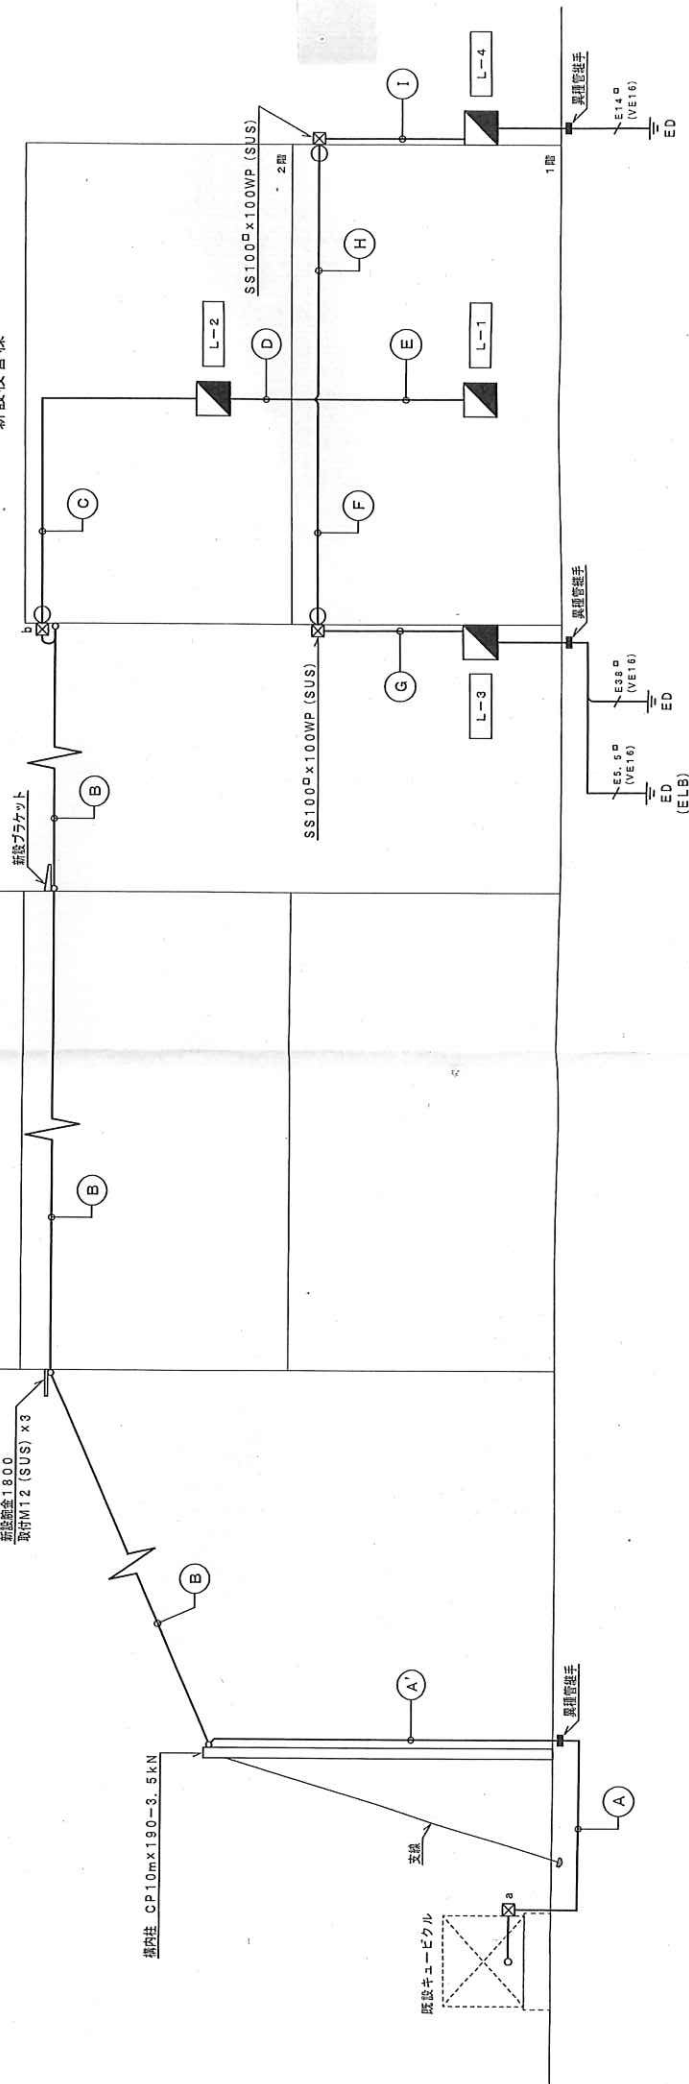

幹線 系統図

訂正事項	年月日	担当者	大和リース株式会社 一級建築士事務所 広島県知事登録 第 15 (1) 1860号 代表となる設計者 片山 明雄	工事名称 平成30年度 広島県立廿日市特別支援学校校舎 調理室増設	受領印
				図面名称 幹線系統図 (竣工図)	
				作成年月日 2018.03.20	図面番号 E-03
				依頼番号 58-0017-06	年月日